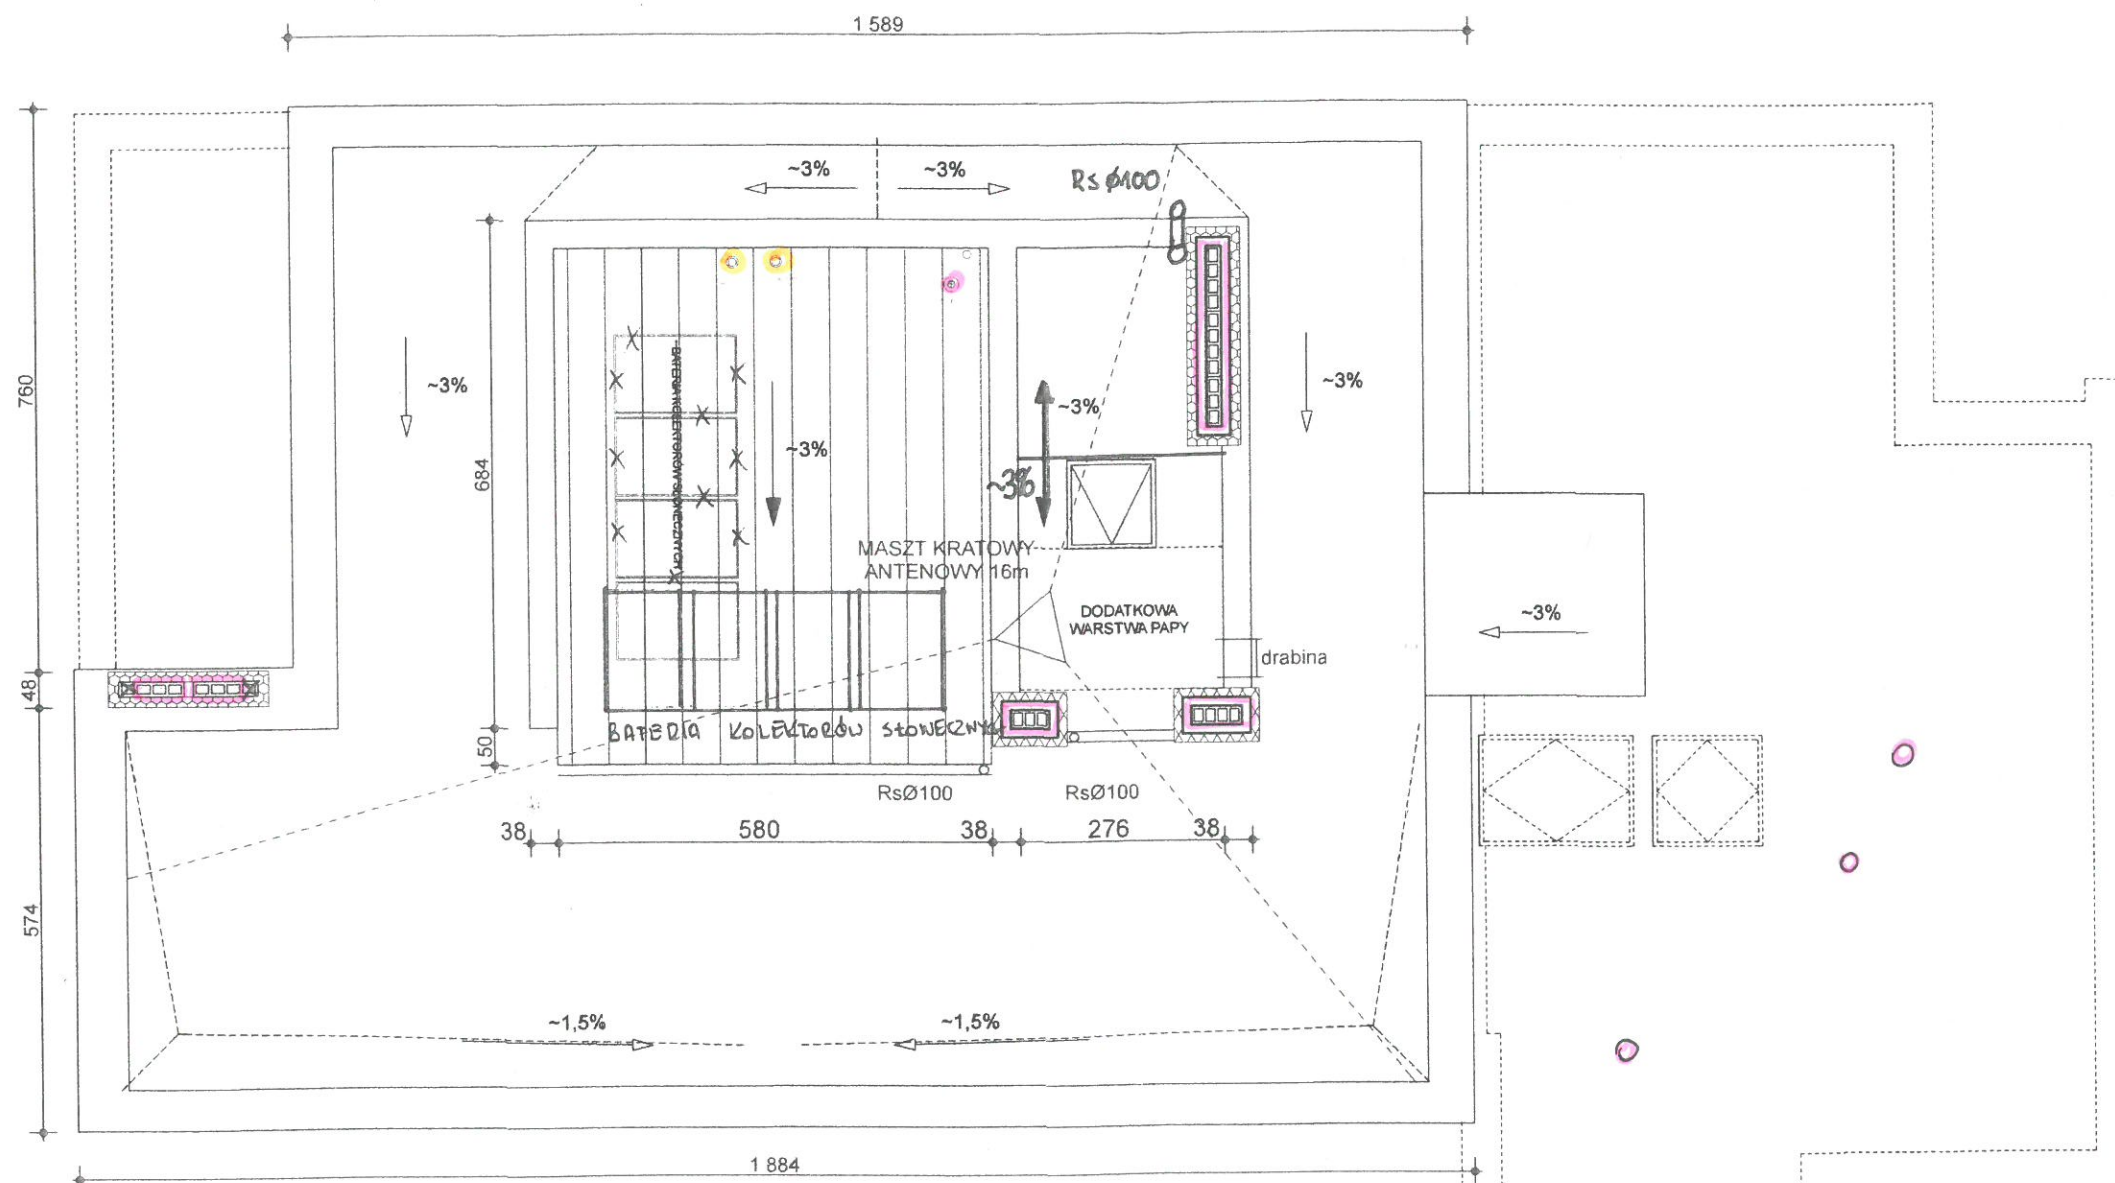



 
 


DOKUMENTACJA
POWYKONAWCZA

-  ELEMENTY ISTNIEJĄCE
 ZAMUROWANIA
 ELEMENTY PROJEKTOWANE
 ściany murowane
 ściany żelbetowe
 INSTALACJE I KONSTRUKCJA
 wg projektów branżowych

architekci

OBIEKT	ROZBUDOWA ISTNIEJĄCEGO ORAZ DŁĄCZENIA	DATA
TREŚĆ	RZUT DACHU	VII.2019
PROJEKTOWAŁ	mgr inż. arch. MAŁGORZATA MAŁASIEWICZ 24/05/SLOKK/II	NR RYS.
SPRAWDZIŁ	mgr inż. arch. TOMASZ BOROWIECKI 20/05/SLOKK/II	9